




新建广州至湛江高速铁路工程GZZQ-9标临时用地土地复垦竣工图

37405.99 2350.60 37406.20 2350.60

序号	项目名称	工作内容	单位	完工工程量	完成情况及工程质量
清理工程和植被恢复工程					
1	清理工程	拆除工程	m ³	964.92	已完成, 合格
2		垃圾清运	m ³	964.92	已完成, 合格
3	植被恢复工程	土地翻耕	公顷	2.5249	已完成, 合格
4		土壤培肥	t	1.3	已完成, 合格
5		种植桉树苗	棵	4209	已完成, 合格

界址点坐标表(地块二)

点号	X	Y	边长
J1	2357991.821	37453794.406	35.06
J2	2358007.864	37453825.473	1.49
J3	2358008.555	37453826.794	4.75
J4	2358010.240	37453831.239	2.45
J5	2358007.848	37453831.781	55.34
J6	2357953.875	37453844.001	45.57
J7	2357936.029	37453802.068	44.21
J8	2357979.489	37453793.933	12.14
J1	2357991.821	37453794.406	
S=2460.76 周长 43.89m			

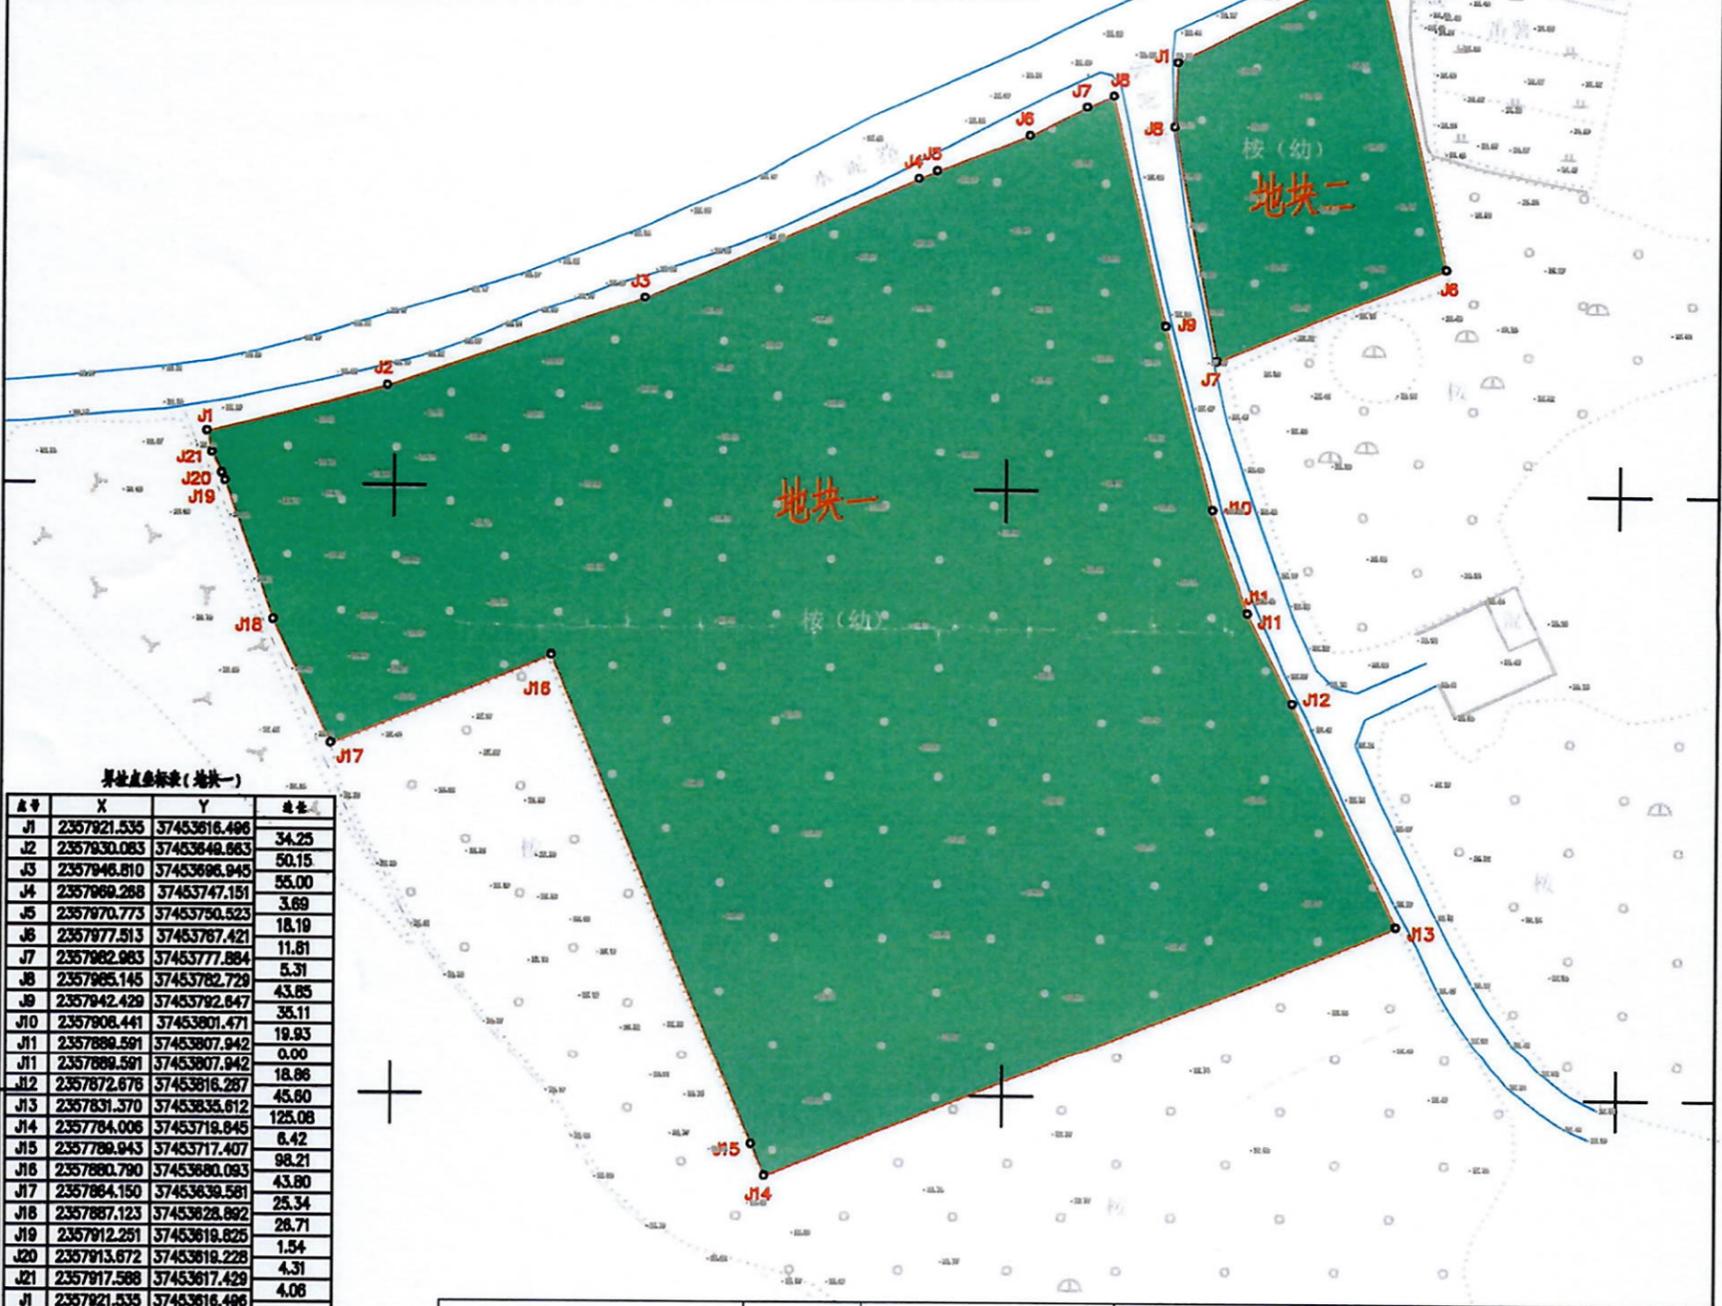

界址点坐标表(地块一)

点号	X	Y	边长
J1	2357921.535	37453616.496	34.25
J2	2357930.083	37453648.663	50.15
J3	2357946.810	37453696.945	55.00
J4	2357969.288	37453747.151	3.69
J5	2357970.773	37453750.523	18.19
J6	2357977.513	37453767.421	11.81
J7	2357982.983	37453777.884	5.31
J8	2357985.145	37453782.729	43.85
J9	2357942.429	37453792.647	35.11
J10	2357908.441	37453801.471	19.93
J11	2357889.591	37453807.942	0.00
J12	2357872.676	37453816.287	18.96
J13	2357831.370	37453835.612	45.60
J14	2357784.006	37453718.945	125.08
J15	2357789.943	37453717.407	6.42
J16	2357880.790	37453680.093	98.21
J17	2357884.150	37453639.581	43.80
J18	2357887.123	37453628.892	25.34
J19	2357912.251	37453619.825	28.71
J20	2357913.672	37453619.228	1.54
J21	2357917.588	37453617.429	4.31
J1	2357921.535	37453616.496	4.08
S=22785.18 周长 434.18m			

地块名称	坐落位置	二级地类		复垦前(2018年)		复垦后		增减结果
		编码	名称	面积	比重	面积	比重	
新建广州至湛江高速铁路工程GZZQ-9标临时用地	黄坡镇林屋村	31	有林地	2.5249	100%	0	0	-2.5249
		301	乔木林地	0	0	2.5249	100%	+2.5249
总计				2.5249	100%	2.5249	100%	-

图例

复垦方向

- 乔木林地

规划要素

- 项目区界
- 四至坐标

现状要素

- 高程点
- 现状路
- 现状建筑
- 地物线

新建广州至湛江高速铁路工程GZZQ-9标临时用地土地复垦竣工图			
编制单位	中铁十四局集团有限公司广湛铁路站前九标项目经理部		
比例尺	1:1500	日期	2026年1月
图号	FKJGT-1		

2350.35 37405.99 37406.20 2350.33

测绘单位成果出图专用章(1)

单位名称: 三鑫土地房地产评估咨询股份有限公司
 资质等级: 乙级
 资质证书编号: 乙测资字46500616
 有效期至: 2026年12月16日

2000国家大地坐标系
1985国家高程基准

1:1500