


# 新建广州至湛江高速铁路工程GZZQ-9标吴川制梁场临时用地临时用地土地复垦竣工图

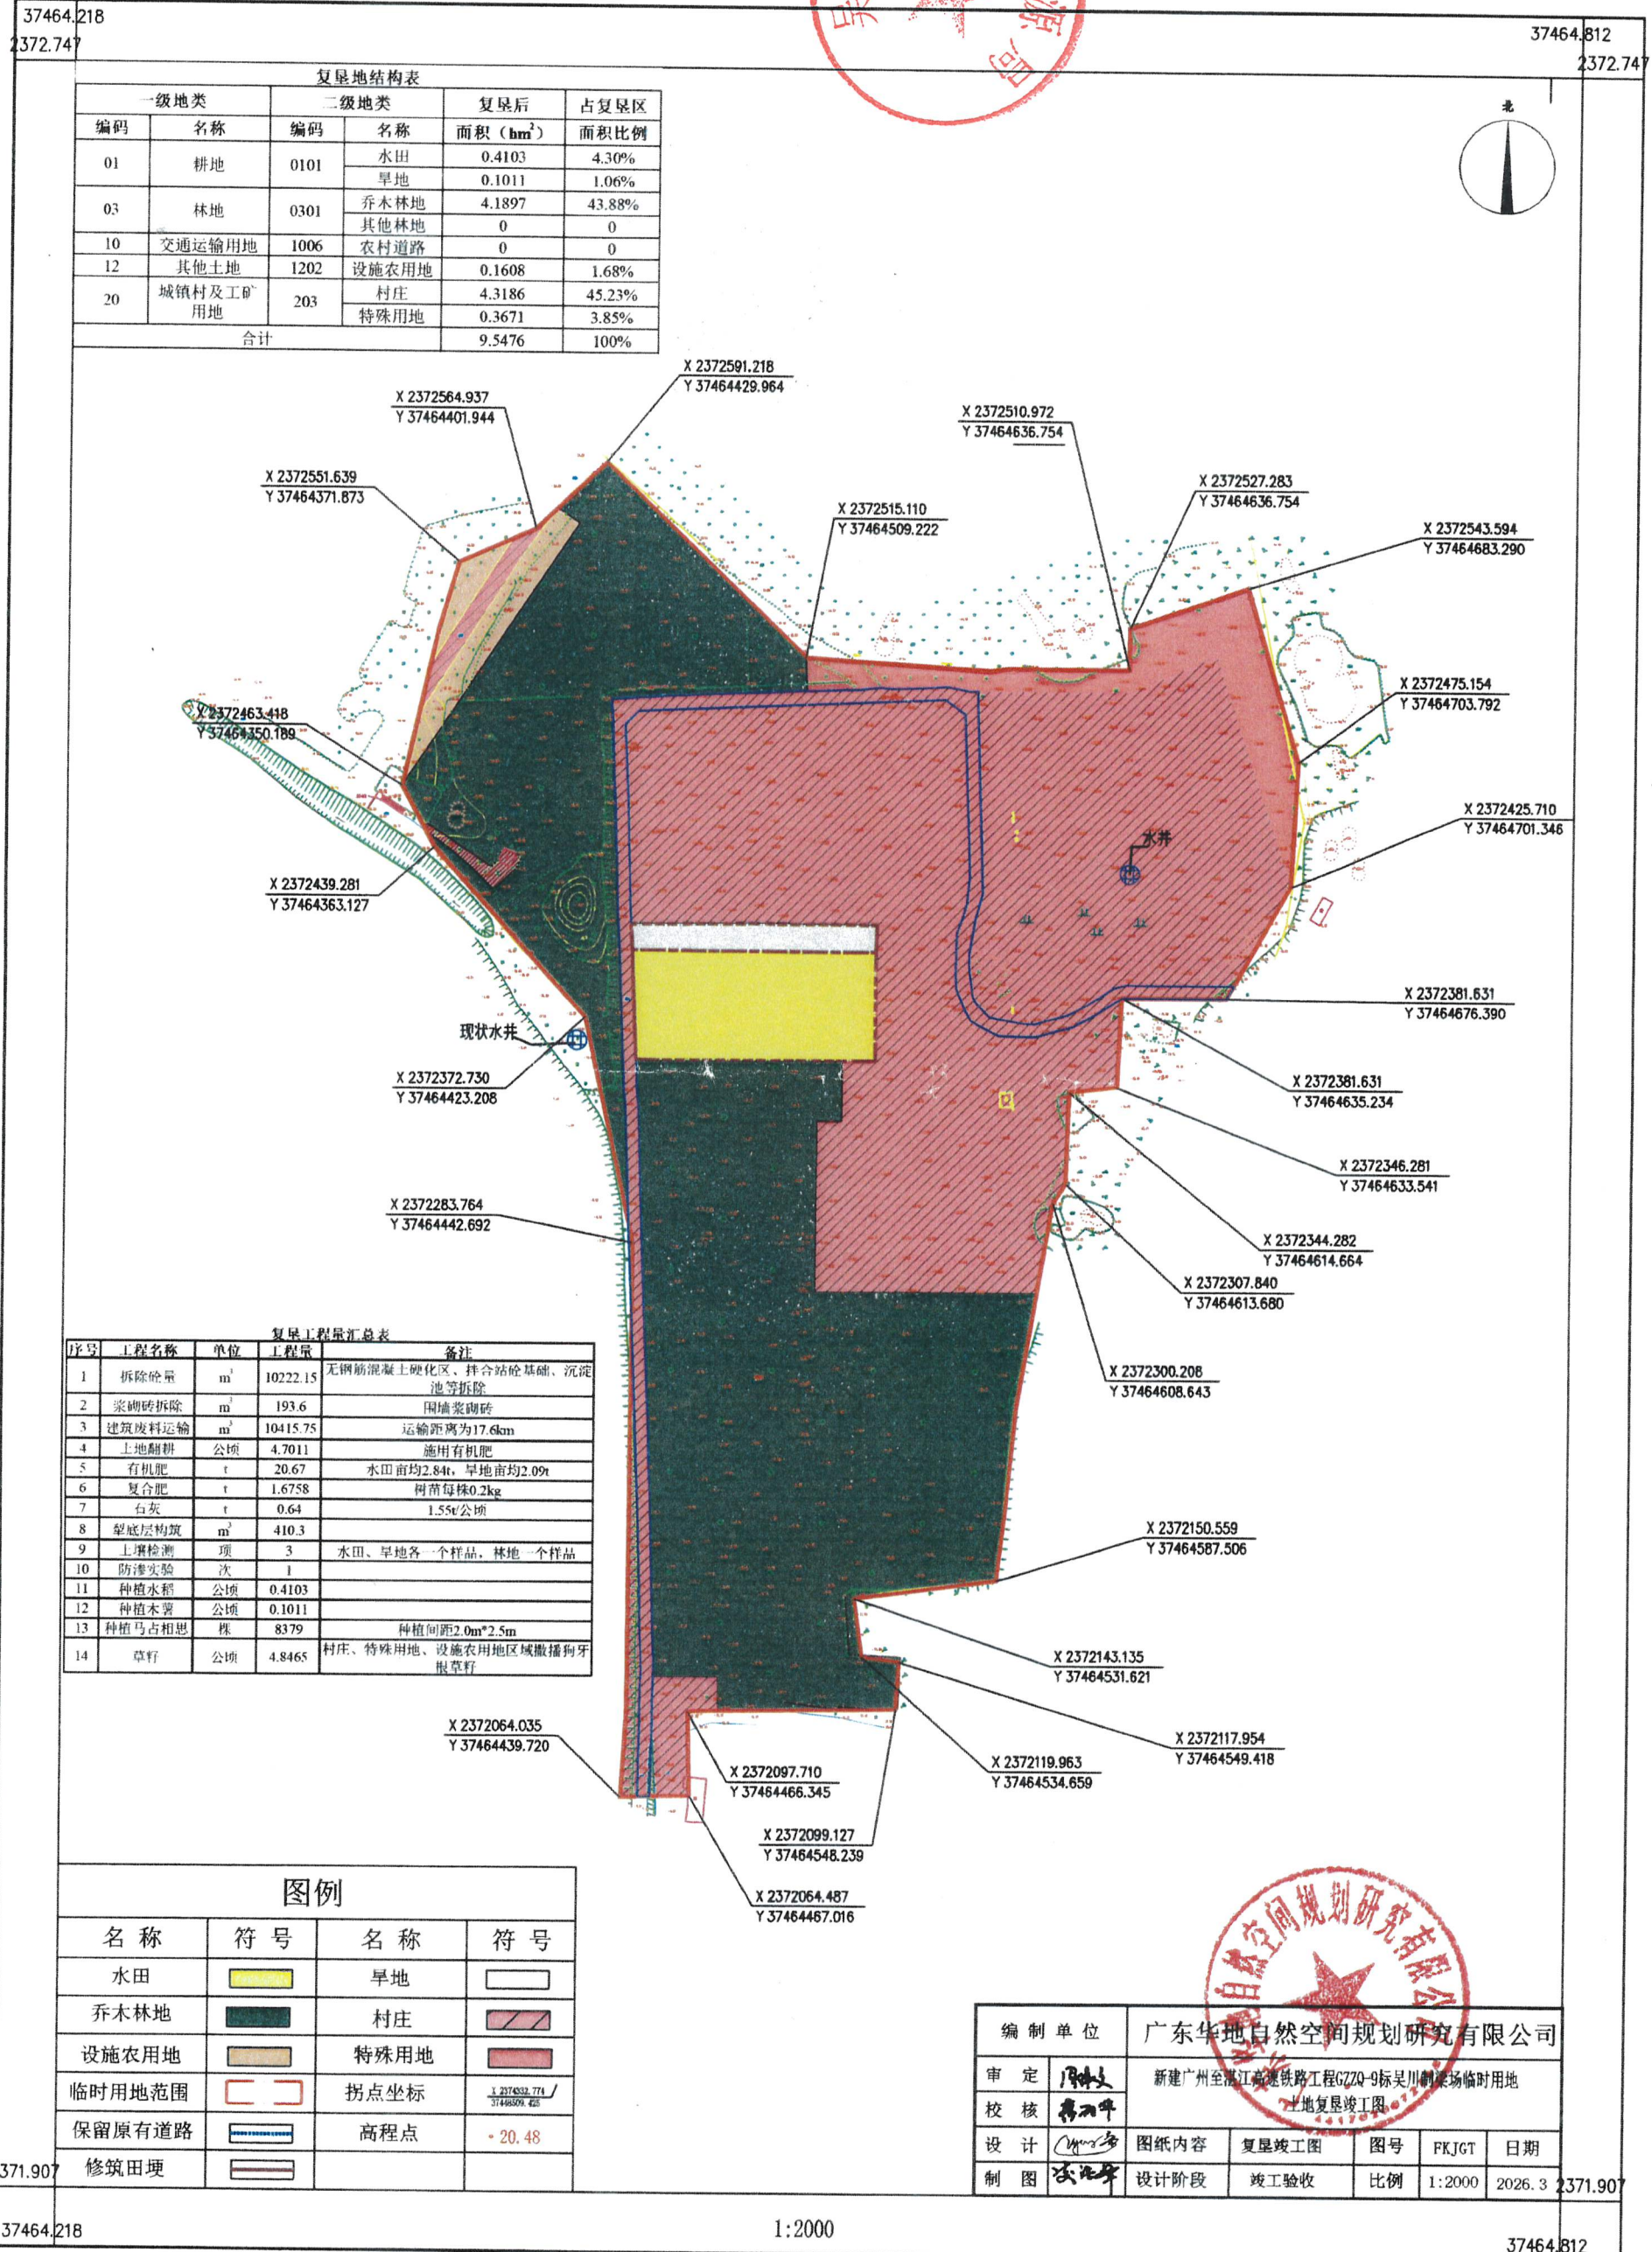

一级地类		二级地类		复垦后	占复垦区
编码	名称	编码	名称	面积 (hm <sup>2</sup> )	面积比例
01	耕地	0101	水田	0.4103	4.30%
			旱地	0.1011	1.06%
03	林地	0301	乔木林地	4.1897	43.88%
			其他林地	0	0
			农村道路	0	0
10	交通运输用地	1006	农村道路	0.1608	1.68%
12	其他土地	1202	设施农用地	4.3186	45.23%
20	城镇村及工矿用地	203	村庄	0.3671	3.85%
			特殊用地	0.3671	3.85%
合计				9.5476	100%

序号	工程名称	单位	工程量	备注
1	拆除砼量	m <sup>3</sup>	10222.15	无钢筋混凝土硬化区、拌合站砼基础、沉淀池等拆除
2	浆砌砖拆除	m <sup>3</sup>	193.6	围墙浆砌砖
3	建筑废料运输	m <sup>3</sup>	10415.75	运输距离为17.6km
4	土地翻耕	公顷	4.7011	施用有机肥
5	有机肥	t	20.67	水田亩均2.84t, 旱地亩均2.09t
6	复合肥	t	1.6758	树荫每株0.2kg
7	石灰	t	0.64	1.55t/公顷
8	犁底层构筑	m <sup>3</sup>	410.3	
9	土壤检测	项	3	水田、旱地各一个样品, 林地一个样品
10	防渗实验	次	1	
11	种植水稻	公顷	0.4103	
12	种植木薯	公顷	0.1011	
13	种植马占相思	株	8379	种植间距2.0m*2.5m
14	草籽	公顷	4.8465	村庄、特殊用地、设施农用地区域撒播狗牙根草籽

名称	符号	名称	符号
水田		旱地	
乔木林地		村庄	
设施农用地		特殊用地	
临时用地范围		拐点坐标	
保留原有道路		高程点	
修筑田埂			

编制单位	广东华地自然空间规划研究有限公司				
审定		新建广州至湛江高速铁路工程GZZQ-9标吴川制梁场临时用地土地复垦竣工图			
校核					
设计		图纸内容	复垦竣工图	图号	FKJGT
制图		设计阶段	竣工验收	比例	1:2000
				日期	2026.3