湛江吴川机场空港经济区空港四路北延线工程首批工程临时用地
土地复垦竣工验收复垦竣工图

2376.196-37455.351

37455.351
2376.347

37455.482
2376.347

地块名称	行政区划	二级地类		复垦前		复垦后		增减结果
		编码	名称	面积	比重	面积	比重	
湛江吴川机场空港经济区空港四路北延线工程首批工程临时用地	吴川市	0201	果园	0.0342	18.51	0.0342	18.51	0
		0702	农村宅基地	0.1503	81.16	0.1503	81.16	0
		总计		0.1845	100	0.1845	100	0

序号	名称	单位	规划工程量	实际工程量	对比情况
一、清理工程					
(1)	砖砌体	m^3	7.88	10.5	2.62
(2)	无钢筋混凝土	m^3	369	395.5	26.5
二、土地平整工程					
(1)	土地翻耕	公顷	0.1845	0.1815	0
三、生物和化学工程					
(1)	种植香蕉(园地)	株	69	90	21
(2)	撒播草籽(农村宅基地)	hm2	0.1503	0.1503	0
(3)	施放有机肥	t	0.12	0.18	0.06
(4)	施放复合肥	t	0.138	0.16	0.022
(5)	施放生石灰	t	0.074	0	-0.074

序号	项目名称	工作内容	完成情况	工程质量	备注
一	清理工程	砖砌体	100%	合格	/
		无钢筋混凝土	100%	合格	/
二	土地平整工程	土地翻耕	100%	合格	/
三	生物和化学工程	种植香蕉(园地)	100%	合格	/
		撒播草籽(农村宅基地)	100%	合格	/
		施放有机肥	100%	合格	/
		施放复合肥	100%	合格	/

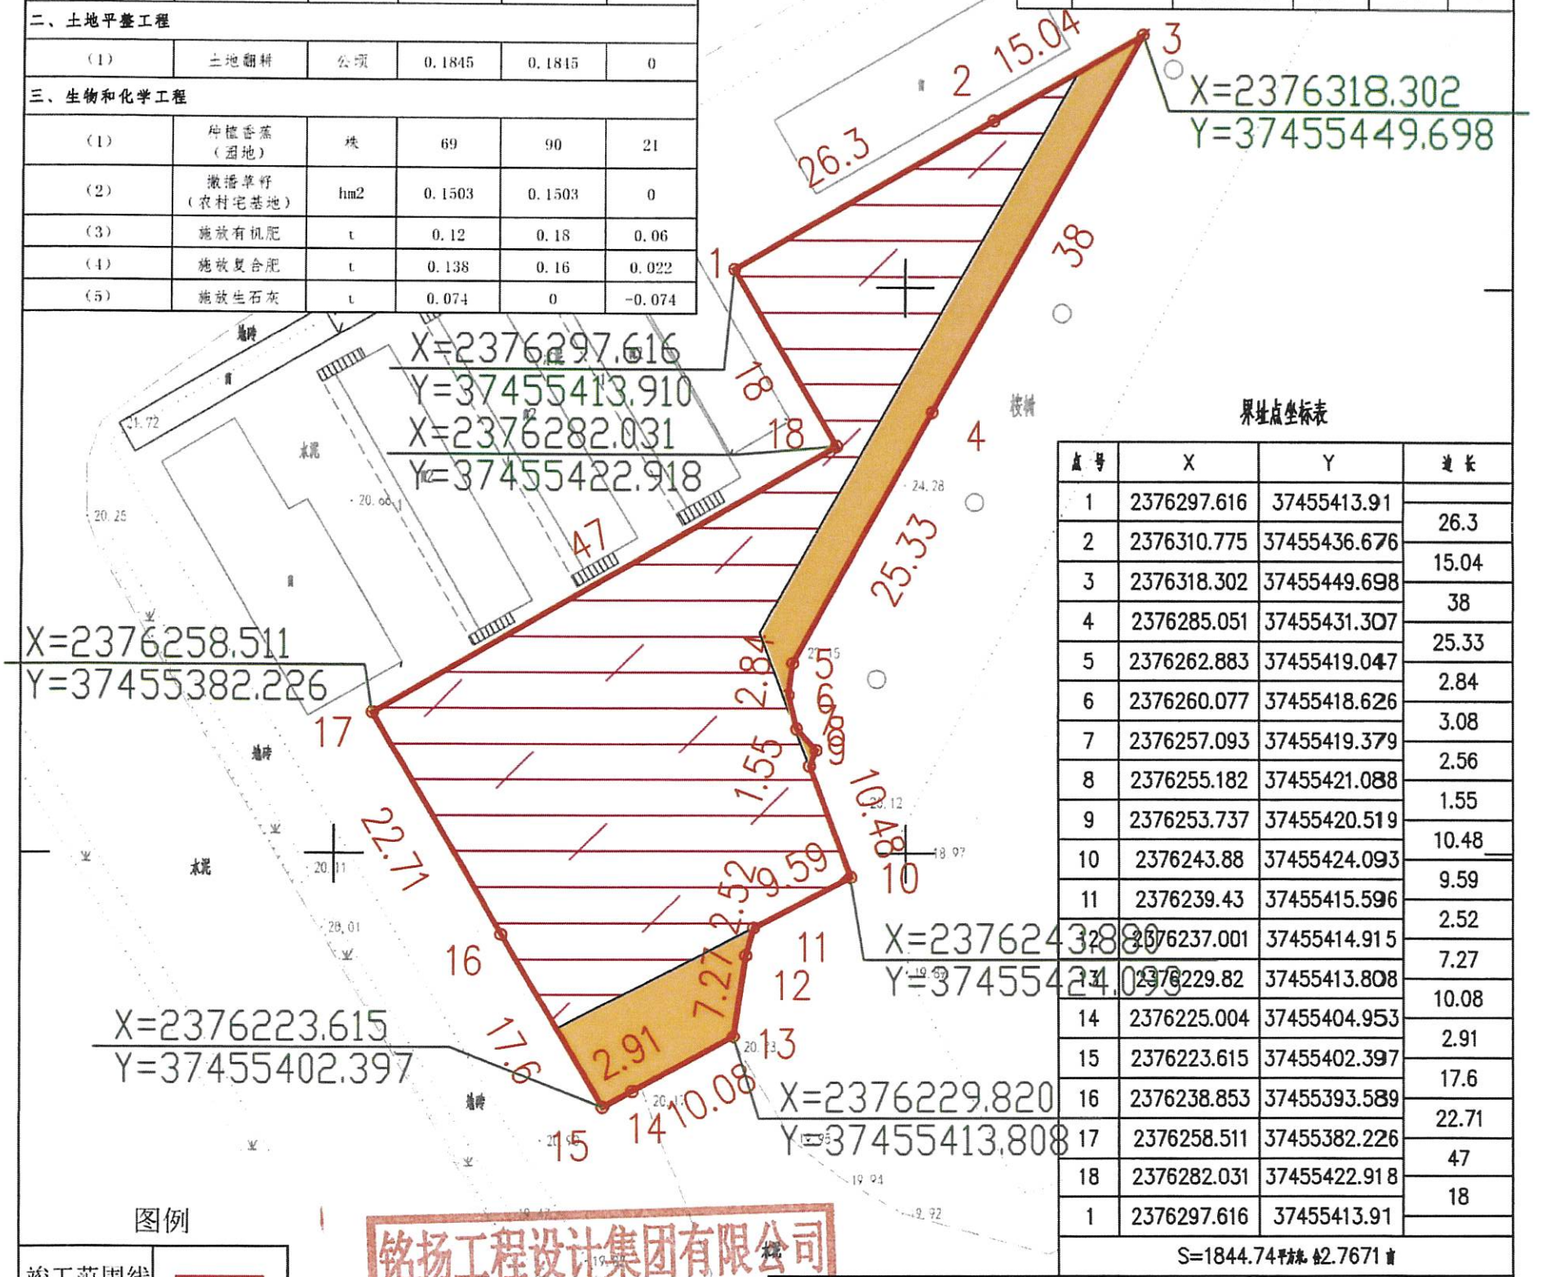

界址点坐标表

点号	X	Y	边长
1	2376297.616	37455413.91	
2	2376310.775	37455436.676	26.3
3	2376318.302	37455449.698	15.04
4	2376285.051	37455431.307	38
5	2376262.883	37455419.047	25.33
6	2376260.077	37455418.626	2.84
7	2376257.093	37455419.379	3.08
8	2376255.182	37455421.088	2.56
9	2376253.737	37455420.519	1.55
10	2376243.88	37455424.093	10.48
11	2376239.43	37455415.596	9.59
12	2376237.001	37455414.915	2.52
13	2376229.82	37455413.808	7.27
14	2376225.004	37455404.953	10.08
15	2376223.615	37455402.397	2.91
16	2376238.853	37455393.589	17.6
17	2376258.511	37455382.226	22.71
18	2376282.031	37455422.918	47
1	2376297.616	37455413.91	18

S=1844.74平方米, 2.7671亩

图例

竣工范围线	
园地	
建设用地	

铭扬工程设计集团有限公司
测绘图件专用章
乙测资字3350894

湛江吴川机场空港经济区空港四路北延线工程首批工程临时用地土地复垦竣工验收复垦竣工图			
项目单位	中交第二航务工程局有限公司	制图日期	2026.8

2376.196
37455.351

1:500

2376.196
37455.482